

Sammanträdesdatum

2013-10-01

Dnr 2011/14

§ 235 Utredning om eventuellt kulturhus i kulturkvarteret Täljstenen;
presentation av tidplan och upplägg

INLEDNING

Ledningsutskottet beslutade 2013-09-17, § 222, att uppdra till kommunstyrelsens förvaltning att återkomma till ledningsutskottet med förslag till upplägg av fortsatt utredning.

Beredning

Bilaga KS 2013/10/6

Roger Nilsson föredrar ärendet. Åsa Eriksson deltar vid ärendets behandling.

Yrkanden

Per-Olov Rapp (S) yrkar

att ledningsutskottet föreslår att kommunstyrelsen beslutar
att uppdra till kommunstyrelsens förvaltning, tekniska kontoret, att kontakta byggkonsult och arkitekt för fortsatt utredning,

att en uppdra till kommunstyrelsens förvaltning, tekniska kontoret att tillsätta en arbetsgrupp bestående av byggkonsult Mathias Savander, HIFAB, arkitekt Anders Erikols, Svekoarkitekter, Roger Nilsson, kultur- och fritidskontoret samt Åsa Eriksson, tekniska kontoret,

att förslag, skisser samt ombyggnadskostnad redovisas i kommunstyrelsens ledningsutskott den 26 november, samt

att godkänna den uppskattade kostnaden om 150 tkr för att utreda tillskapandet av ett kulturhus i kvarteret Täljstenen.

Peter Molin (M) yrkar

bifall till Per-Olov Rapps yrkande.

BESLUT

Ledningsutskottet föreslår att kommunstyrelsen beslutar

att uppdra till kommunstyrelsens förvaltning, tekniska kontoret, att kontakta byggkonsult och arkitekt för fortsatt utredning,

att uppdra till kommunstyrelsens förvaltning, tekniska kontoret att tillsätta en arbetsgrupp bestående av byggkonsult Mathias Savander, HIFAB, arkitekt Anders Erikols, Svekoarkitekter, Roger Nilsson, kultur- och fritidskontoret samt Åsa Eriksson, tekniska kontoret,

att förslag, skisser samt ombyggnadskostnad redovisas i kommunstyrelsens ledningsutskott den 26 november, samt

att godkänna den uppskattade kostnaden om 150 tkr för att utreda tillskapandet av ett kulturhus i kvarteret Täljstenen.

—
Utdrag

kommunstyrelsen

Justerandes sign




Utdragsbestyrkande



KOMMUNSTYRELSENS FÖRVALTNING
Roger Nilsson

Kommunstyrelsens ledningsutskott

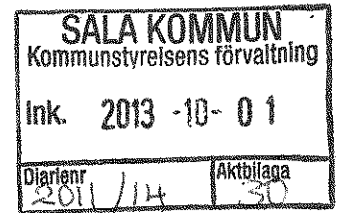

MEDDELANDE

Utredningen kring en eventuell om- och tillbyggnad i syfte att tillskapa ett Kulturhus i Kulturkvarteret Täljstenen

2013-02-07 §31 beslutade Kommunstyrelsen att uppdra till kommunstyrelsens förvaltningen att bland annat

att fortsätta den påbörjade utredningen kring en eventuell om- och tillbyggnad i syfte att tillskapa ett Kulturhus i Kulturkvarteret Täljstenen,
att förutsättningarna för utredningen bör vara 250 platser, platt golv med teleskopläktare, väl tilltaget scen utrymme, övriga lokaler för exempelvis loger och förvaring samt teknisk utrustning i form av ljus och ljud,
att utredningen ska påvisa förslag till driftsorganisation samt redovisa investerings- och driftskostnader,
att utredningens resultat ska redovisas för kommunstyrelsens ledningsutskott i maj 2013

2013-06-04 §164 beslutade kommunstyrelsen

att i enlighet med tidigare beslut uppdra till kommunstyrelsens förvaltning att presentera förslag till utveckling av Kulturkvarteret Täljstenen att redovisas för kommunstyrelsens ledningsutskott i september 2013.

Efter information på KSLU, 2013-09-17 önskades en beskrivning av tidigare förslag som diskuterats gällande kv Täljstenen samt utreda möjligheten av ett kulturhus i Kv Täljstenen.

Redovisning av tidigare förslag gällande Kv Täljstenen

2004 bild 1

Förslag på ett kultur och informationscentrum i EU-projekt.

2005

Entreprenörstorget samt flytt av Aguelimuséet till Täljstenen klart.

2007 bild 2

Ombyggnation av Garagebyggnaden i EU-projekt klart.

Kommunstyrelsens förvaltning

2007 bild 3a och 3b

Förslag 1 till ombyggnation av hela Kv Täljstenen.

Förslag 2 till ombyggnation av hela Kv Täljstenen

2008 bild 4

Sala Jazzklubb lämnar in förslag på en utbyggnad av Kv Täljstenen för ca 150 publikplatser.

2009 bild 5

Ombyggnation av Café Anna och publik lokal klart.

2011

Förslag på ombyggnation av värme, ventilation och klimatanläggning för Aguelimuséet till en kostnad på ca 5 400 tkr

Ombyggnation av Ungdomslokalen klart

2012 bild 6

Sala Jazzklubb lämnar in ytterligare förslag på en utbyggnad av Kv Täljstenen för ca 300 publikplatser.

För att fortsätta den påbörjade utredningen kring en eventuell om- och tillbyggnad i syfte att tillskapa ett Kulturhus i Kulturkvarteret Täljstenen föreslås följande.

Tekniska kontoret kontaktar Byggkonsult och Arkitekt för fortsatt utredning.

En arbetsgrupp bildas med byggkonsult Mathias Savander HIFAB, Arkitekt Anders Erikols Svekoarkitekter, Roger Nilsson Kultur- och fritidskontoret samt Åsa Eriksson Tekniska kontoret.


Förslag, skisser samt ombyggnadskostnad redovisas i kommunstyrelsens ledningsutskott den 26 november 2013.

Tekniska kontoret har uppskattat kostnaden för att utreda tillskapandet av ett kulturhus i Kv Täljstenen till 150 tkr.


Kultur och Fritid

Roger Nilsson
Kontorschef


67 m

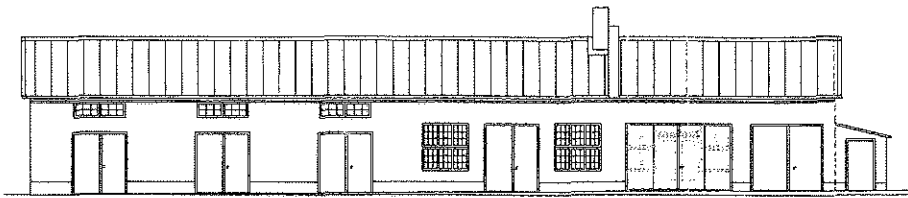


FASAD MOT ÖSTER

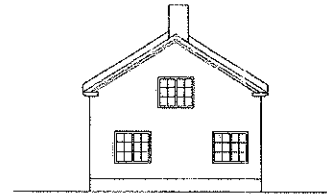


FASAD MOT SÖDER

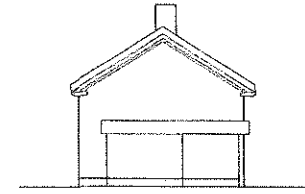


FASAD MOT NORR

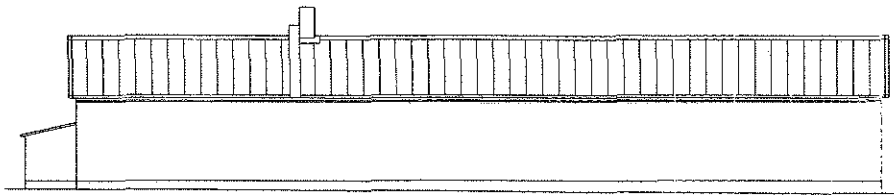


FASAD MOT VÄSTER

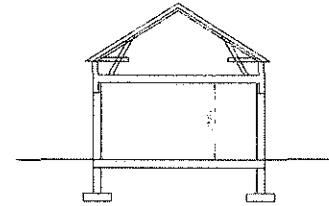

SEKTION A-A

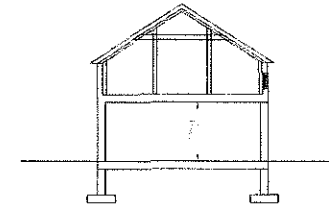


SEKTION B-B

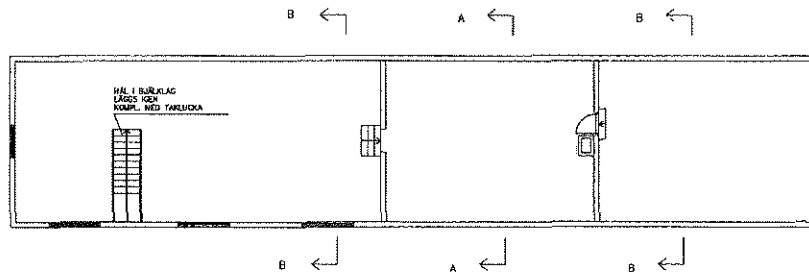

VINDSPLAN

Handwritten notes:
 2007-03-05
 Ruppberg & Sjöberg
 Byggnadsarkitekt
 i Västerås

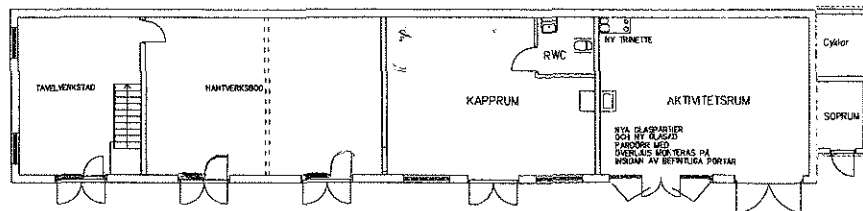

MARKPLAN



SVEN-INGE Sjödelnis
 SVEDELNIS Bygg- & Byråkontor AB
 K2-Morlövög 6
 733 36 SALA
 TEL 0274-137 99
 sven-inge@svendelnis.se

KV TÄLJSTENEN 1, SALA
 Relationsritning
 Planer och fasader
 Sektioner

SKALA A1=1:100
 A2=1:200

BYGGLOVHANDLING	BYGGLOV	ANMÄNDA	AVSÄN	ÖVERVÄ
KV TÄLJSTENEN 1, SALA				
OMBYGGNAD				
ET Cetora				
Fretagatan 15A, 723 35 Västerås				
Telefon/fax: 0214-309909				
Mobil: 0705-383919				
Mail: et.cetora@telia.com				
UPPRÄTT	REVID AV	HANDLAGARE		
ETC06-25	EVA T			
DATUM	ANSVARIG			
2007-03-05				
PLANER, FASADER, SEKTIONER				
SKALA	NUMMER	SET		
A1=100	A30-01-01			


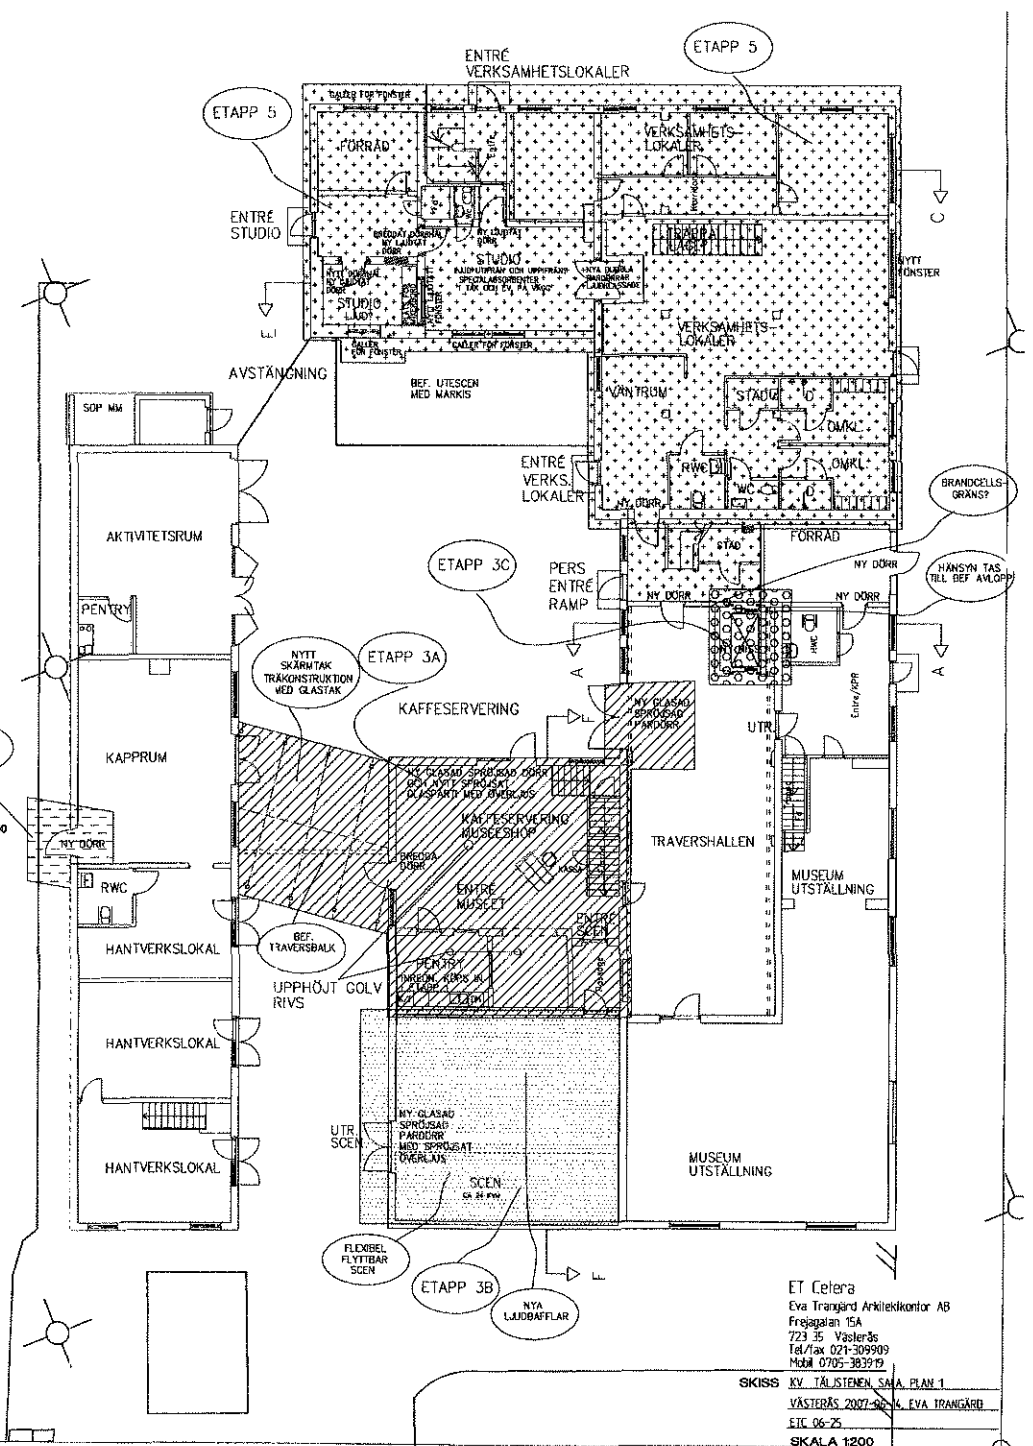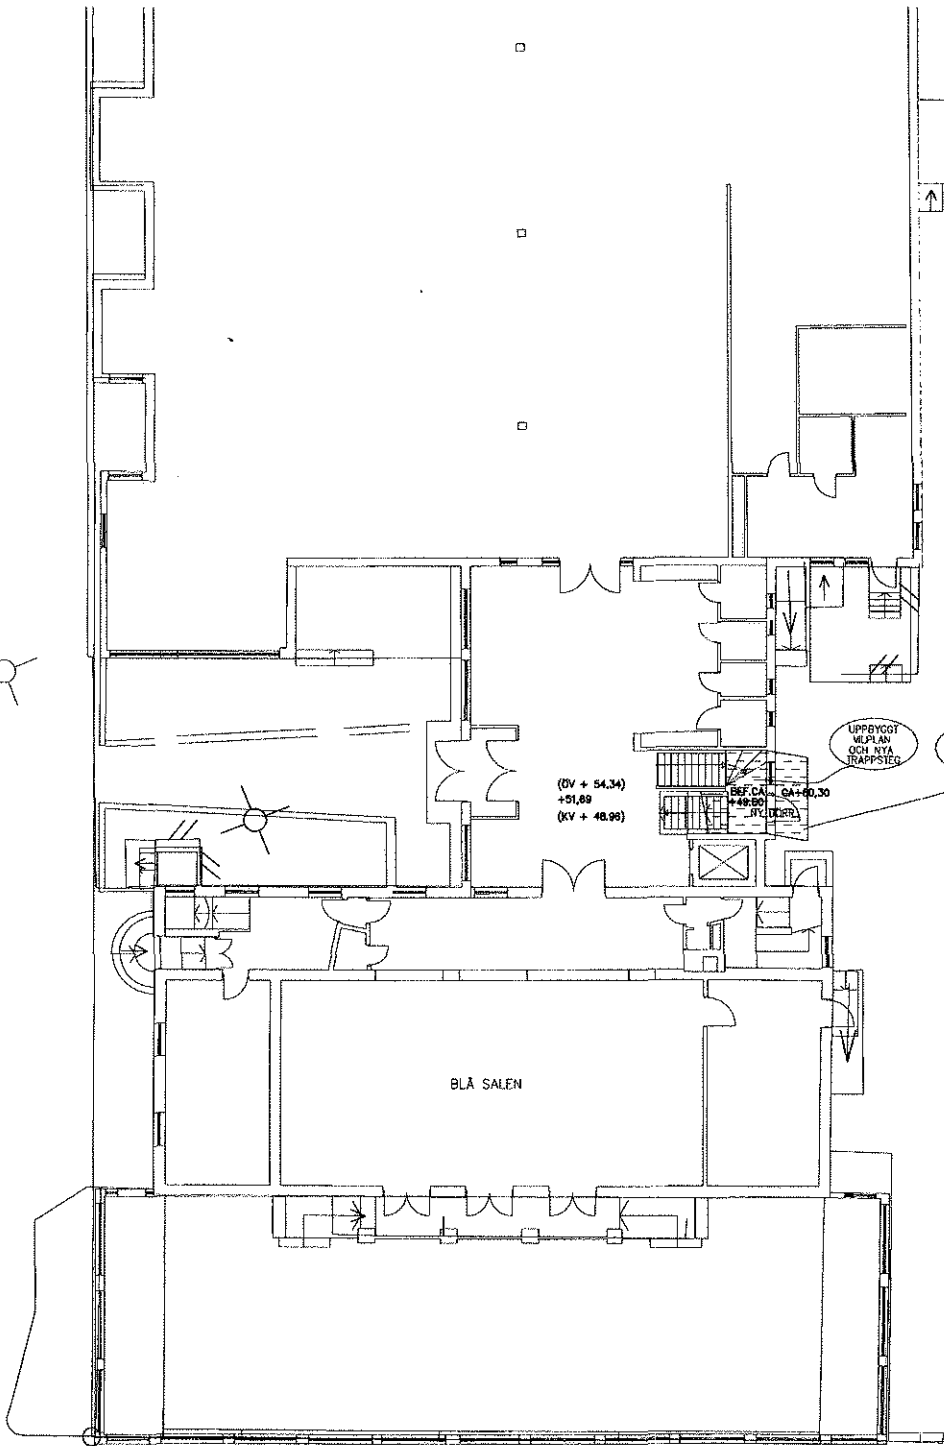


Et Cetera
 Eva Trångård Arkitektkontor AB
 Frejagatan 15A
 723 35 Västerås
 Tel./fax 021-309909
 Mobil 0705-383919

SIKISS KV TÅLSTENEN SÅLA PLAN 1
 VÄSTERÅS 2007-06-16 EVA TRÅNGÅRD
 ETIC 06-25
 SKALA 1:200

Godkäntes 090409

!! KÄ GLASPART
SOM ÖVERGÅR
NYTT PARTI

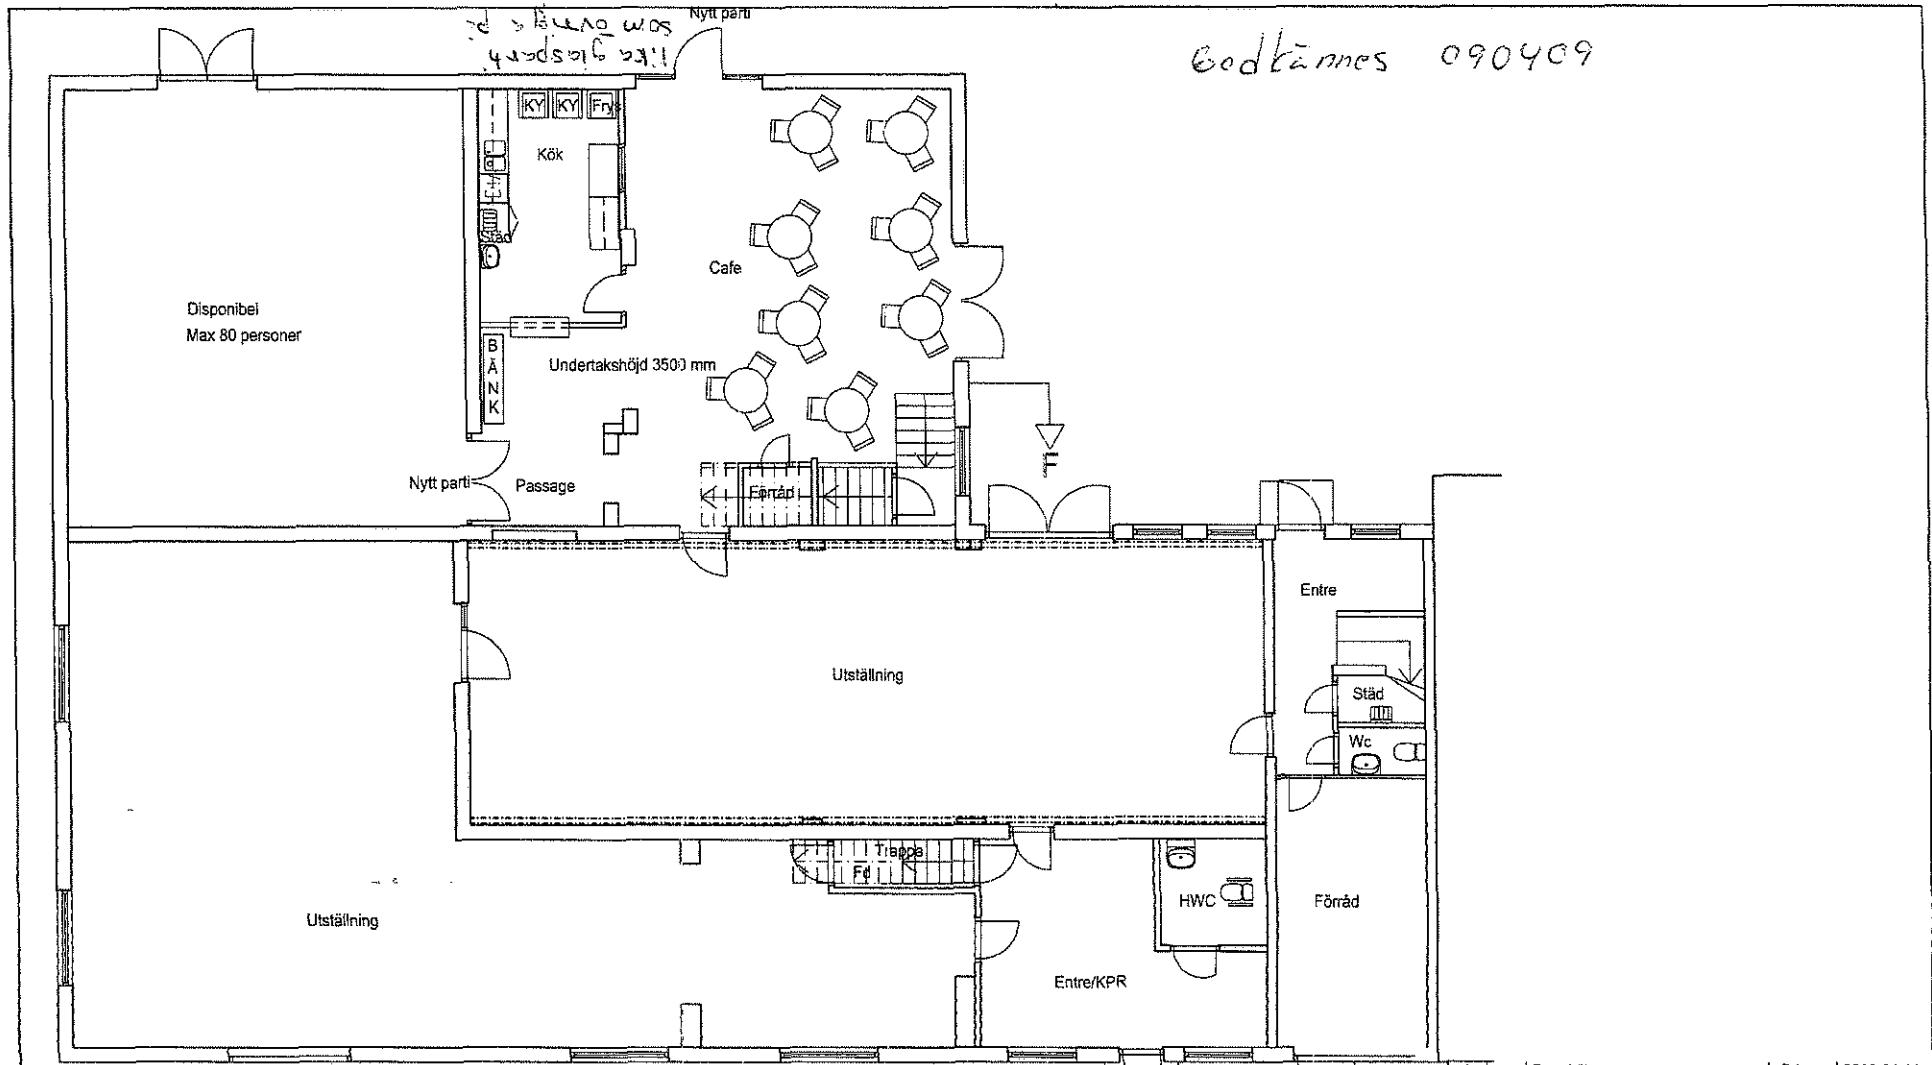

1	Rev. kök	S-I	2009-04-06


STIDELIUS Bygg- & Ritkonsult AB
 STIDELIUS
 Kil-Marjiväg 5
 733 36 SALA
 TEL 0224-137 99
 sven-inge@stidelius.se

SVEN-INGE STIDELIUS
 SALA 2009-03-17

KV TÄLJSTENEN, SALA
 DEL AV BOTTENPLAN
 FÖRSLAG OMBYGGNAD


SKALA A3=1:100

A1

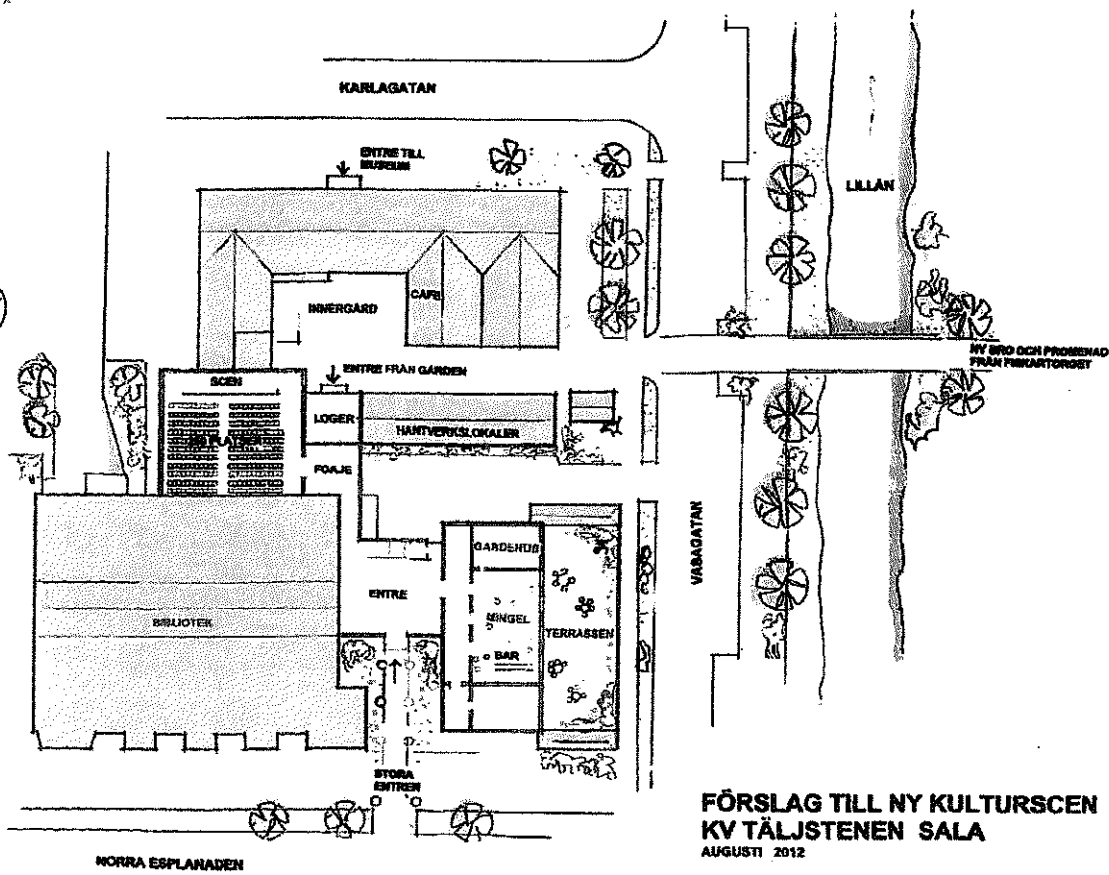

MARTIN KUORIKKI ARKITEKT AB
40007 - 00001 - 00000


**FÖRSLAG TILL NY KULTURSCEN
KV TÄLJSTENEN SALA
AUGUSTI 2012**

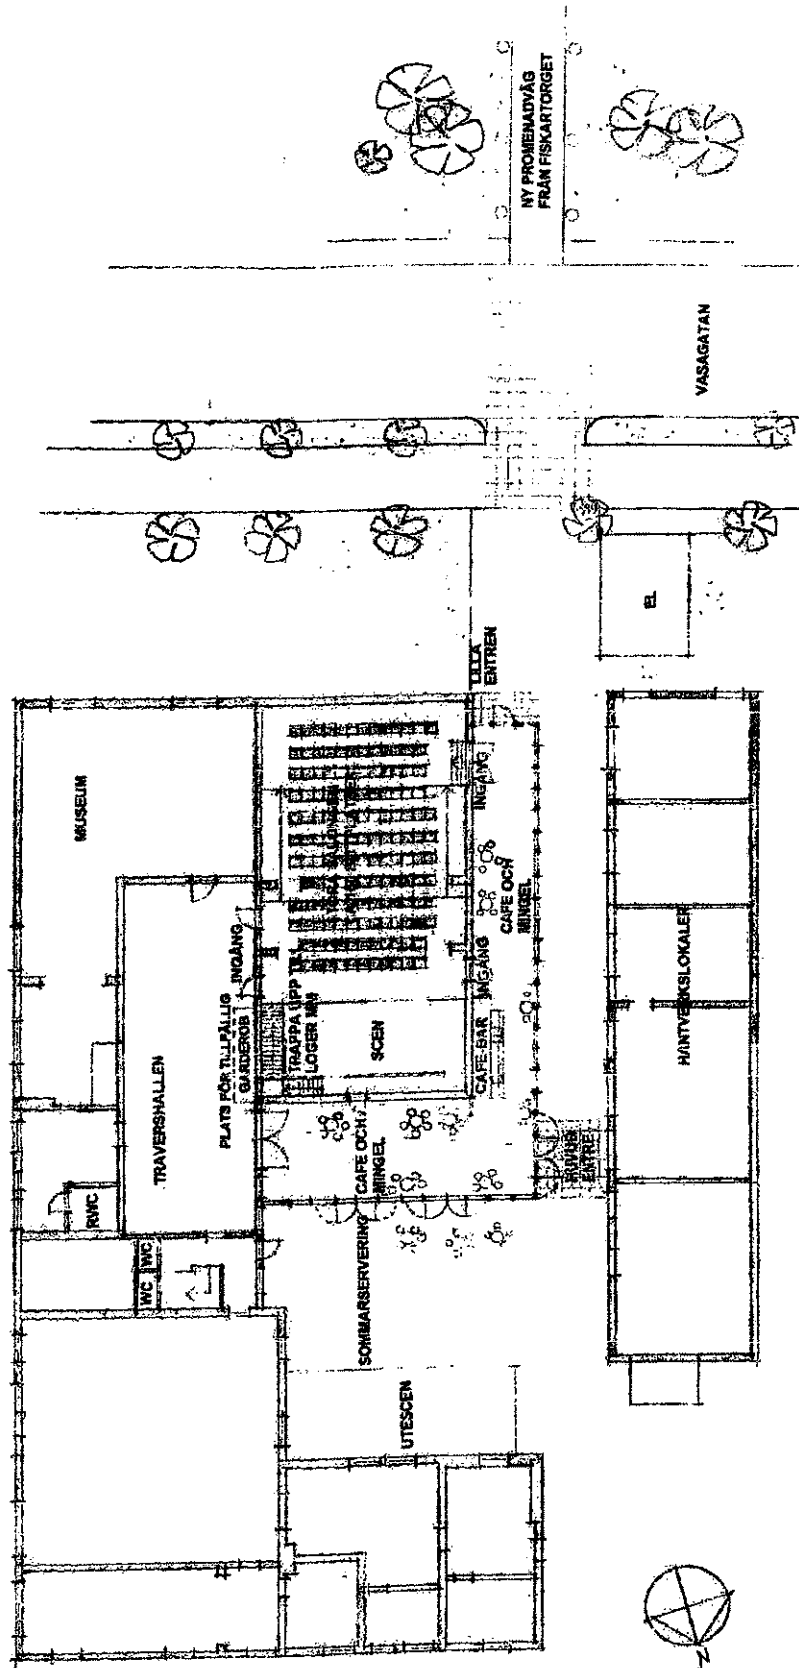

KV. TÄLJSTENEN SALA
FÖRSLAG TILL KULTURSCEN MM. oktober 2008

PLAN
A3 = 1:200


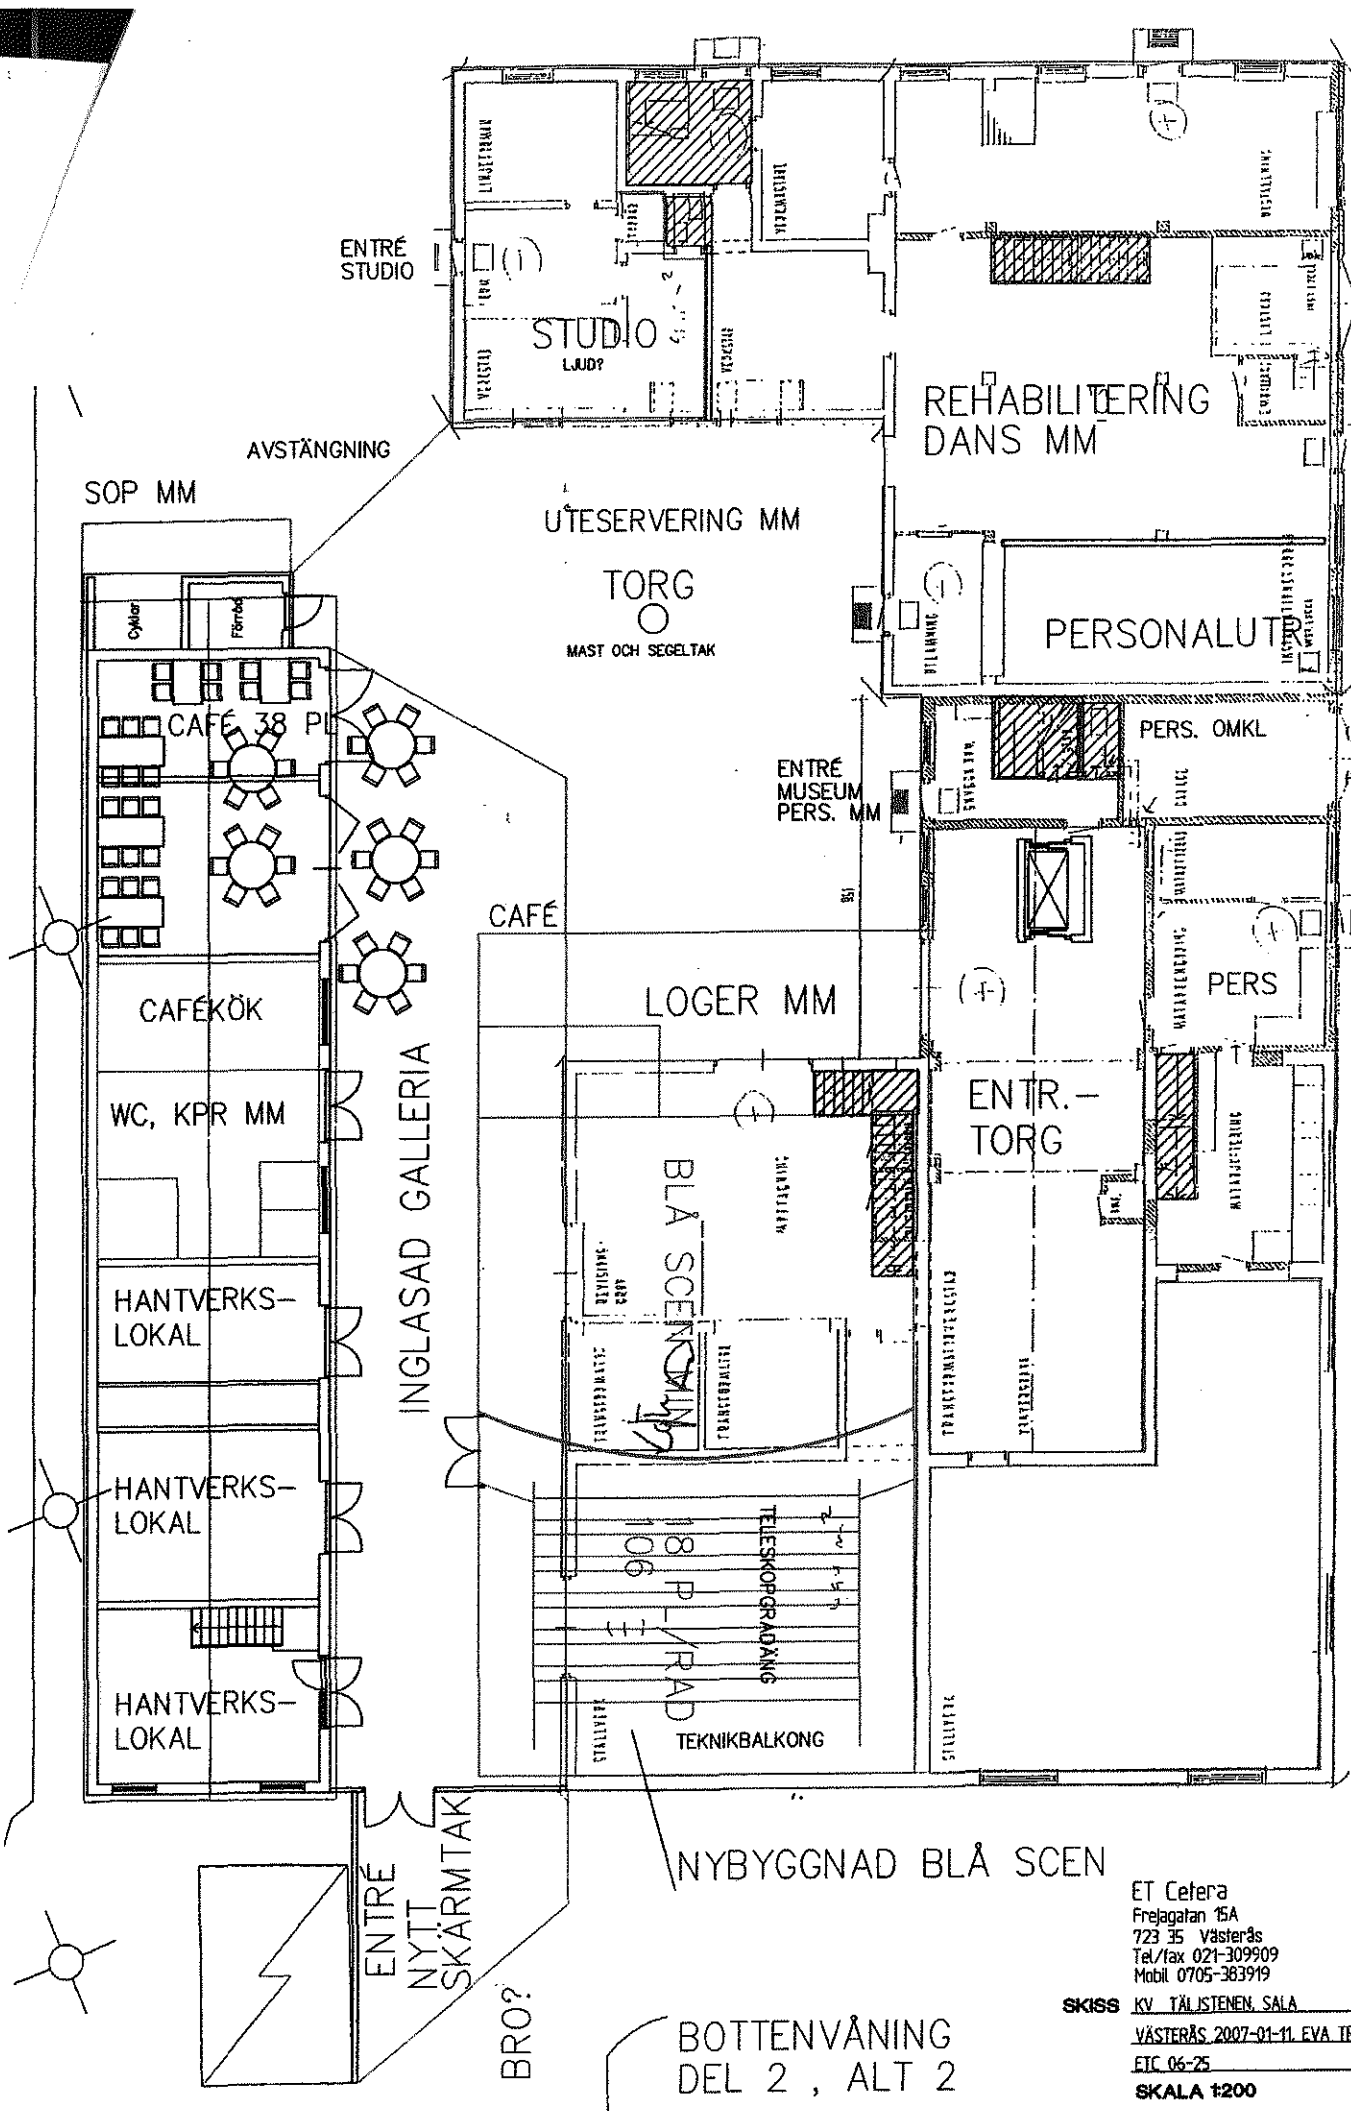

ENTRÉ STUDIO

STUDIO
LJUD?

REHABILITERING
DANS MM

AVSTÄNGNING

SOP MM

UTESERVERING MM

TORG

MAST OCH SEGELTAK

PERSONALUTRÉ

CAFFÉ 38 PL

ENTRÉ MUSEUM
PERS. MM

PERS. OMKL

CAFÉ

LOGER MM

(+)

PERS

CAFÉKÖK

WC, KPR MM

INGLASAD GALLERIA

BLÅ SCEN

ENTR. -
TORG

HANTVERKS-
LOKAL

HANTVERKS-
LOKAL

HANTVERKS-
LOKAL

18 P-
106
RÄD

TELESKOPGRÄDNING

TEKNIKBALKONG

ENTRÉ
NYTT
SKÄRMTAK

NYBYGGNAD BLÅ SCEN

BRO?

BOTTENVÅNING
DEL 2, ALT 2


ET Cetera
Frelagatan 15A
723 35 Västerås
Tel/fax 021-309909
Mobil 0705-383919

SKISS KV TÄLJSTENEN, SALA

VÄSTERÅS 2007-01-11 EVA TRANGÅRD

ETC 06-25

SKALA 1:200

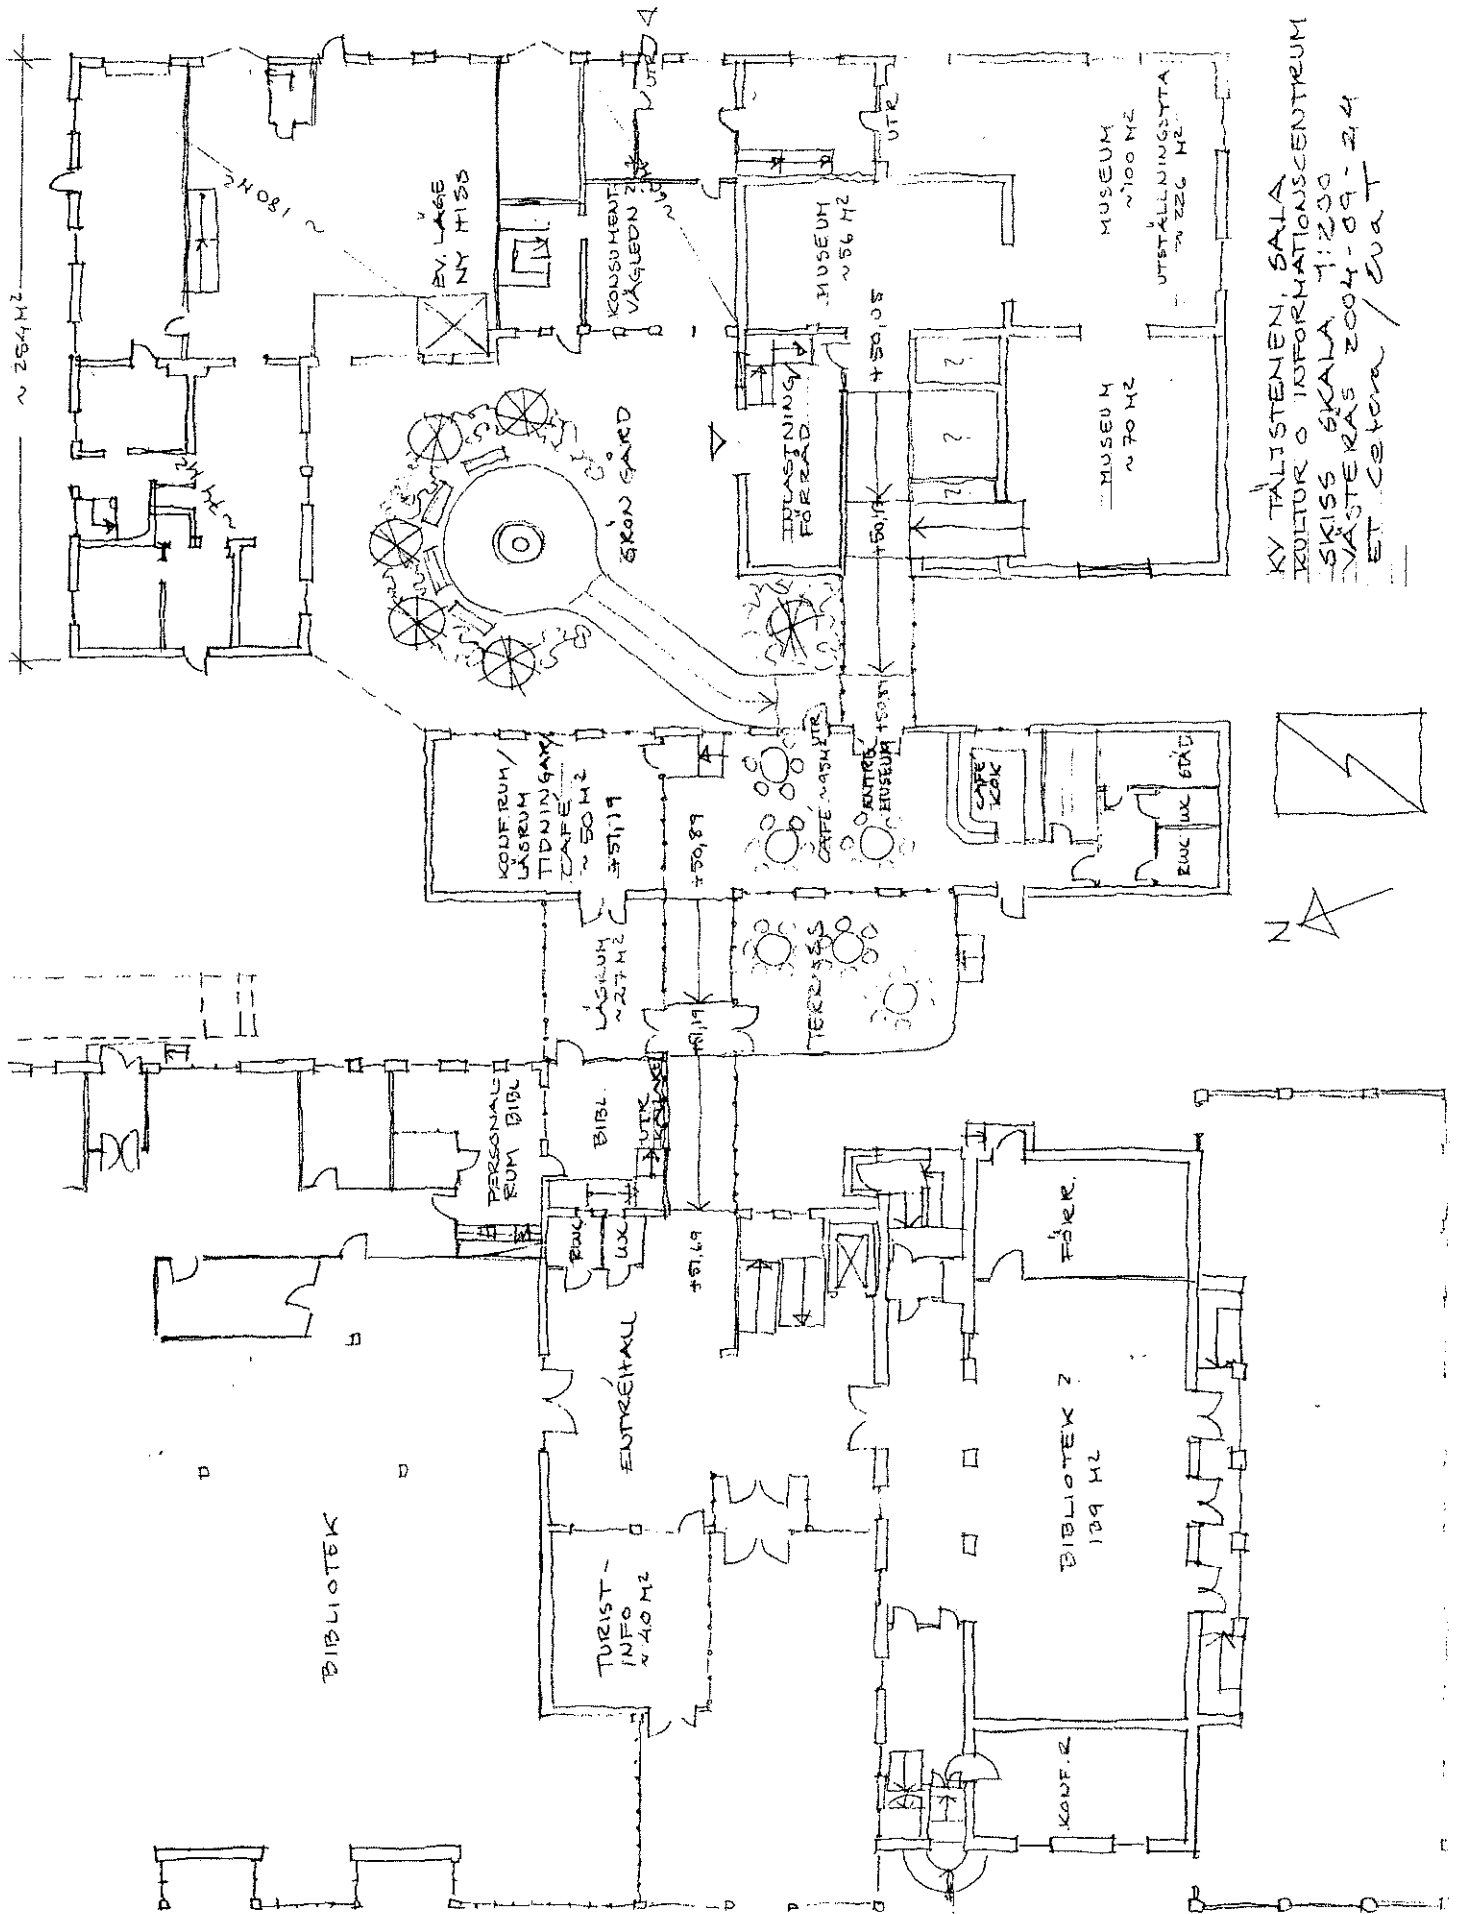

KV TÄLJSTENEN, SALA
 KULTUR O INFORMATIONSCENTRUM
 SKISS SKALA 1:200
 VÄSTERÅS 2004-09-24
 ET. Cetera / C.A.T